


ZAŁĄCZNIK GRAFICZNY DO
 UCHWAŁY Nr XI/59/2019
 RADY GMINY ŁĄCZNA
 z dnia 3 września 2019r.

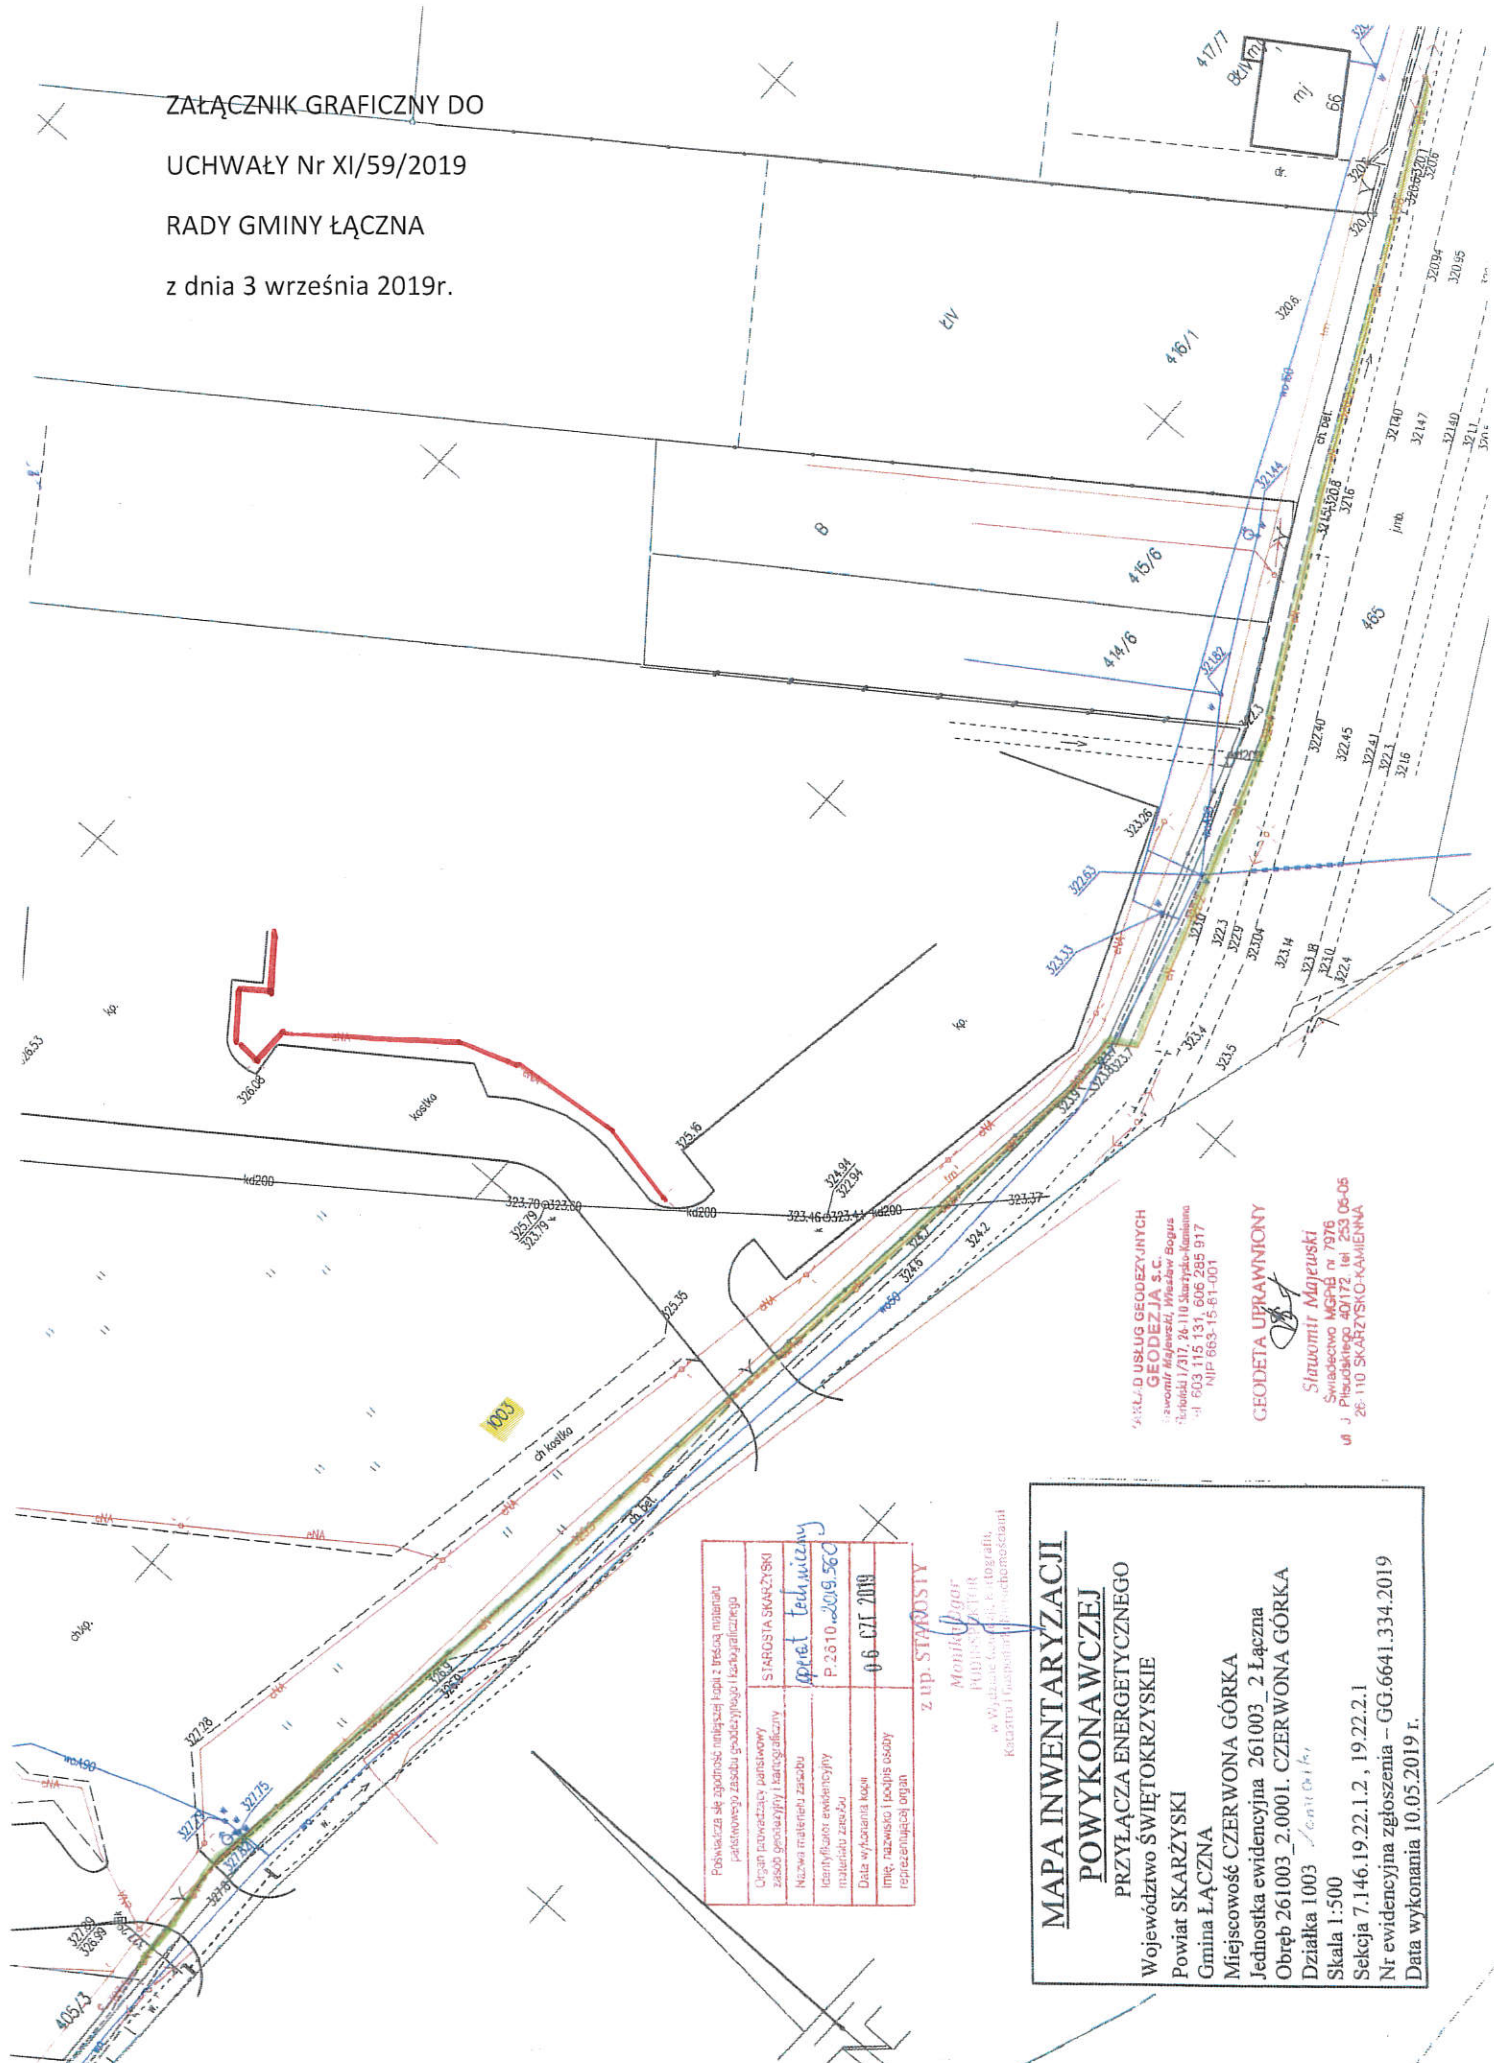

WZŁĄD USŁUG GEODEZYJNYCH
GEODEZJA S.C.
 Sławomir Majewski, Wiesław Bogus
 ul. Kościelna 1/317, 26-110 Skarżysko-Kamienna
 tel. 603 115 131, 606 285 917
 NIP: 663-15 61-001

GEODETA UPRAWNIONY
 Sławomir Majewski
 Świadczenie MGPD nr 7976
 ul. J. Pilsudskiego 40/172, tel. 253 06-05
 26-110 SKARŻYSKO-KAMIENNA

Data wykonania kopii	0-6-CZI-2019
Imię, nazwisko i podpis osoby reprezentującej organ	z up. STAROSTY

Monika Jagar
 w Wydziale Geodezji, Kartografii,
 Katastru i Gospodarki nieruchomościami

**MAPA INWENTARYZACJI
 POWYKONAWCZEJ**
 PRZYŁĄCZA ENERGETYCZNEGO
 Powiat SKARŻYSKI
 Gmina ŁĄCZNA
 Miejscowość CZERWONA GÓRKA
 Jednostka ewidencyjna 261003_2 Łączna
 Obręb 261003_2.0001. CZERWONA GÓRKA
 Działka 1003
 Skala 1:500
 Sekcja 7.146.19.22.1.2, 19.22.2.1
 Nr ewidencyjna zgłoszenia – GG.6641.334.2019
 Data wykonania 10.05.2019 r.